~~147~~ 147

KON. MAATS. "DE SCHELDE" 205.

505.

P. SMIT JR.

PLANS TRANSFERRED
TO SISTER VESSEL

Brastagi
Weltevreden


Weltevreden PROFILE. (AMENDED)


~~Wreck Section~~ 517

(30)

RETAIN

004257-004262-0060


TOP DEKHUIZEN.
TOP KAPITEINSDEKHUIS.
BOVEN-PROMENADEDEK
STUURBRUG
SPANT 75
SPANT 93
SPANT 128
SPANT 158
SPANT 169
KLINKWERK OPBOUWDEKKEN.
(UITGEZONDERD TOP LIERENDEKHUIS)
DOKBRUG.
TOP LIERENDEKHUIS
SLOEPENDEK.
ONDER-PROMENADEDEK
SPANT 6
SPANT 17
SPANT 42
CONSTRUCTIE DUBB.BODEM ACHTERSCHIP
CONSTRUCTIE VERSTERKING VOORSCHIP
MOTOR SCHACHT
TUNNEL
SCHOORSTEEN
ACHTERPIEKSCHOT SPT 10
SHELTERDEK
MAINDEK
TUSSCHENDEK
BAKDEK
WATERBALLAST
SPANT 109
BUITENSTE TUNNELWAND AAN B.B.
DIESELOLIEBUNKERS
OLIE-DEEPTANK
BASISLYN
KON. Mij „DE SCHELDE"
DEKKEN-, LANGSDRAGER- EN STUTTENPLAN.
SCHAAL 1:100.
AANTAL BL. 2
BLAD No 1
GEWICHTS-GROEP.
TEEK: No 008
HOOFD
DATUM
WIJZIGINGEN:
OPDRACHT No 00203
D.M.S. „BRASTAGI."



147

KON. MAATS. "DE SCHELDE"

203. Braslagi.

DECKS. Wekoreden

(6)

RETAIN

M.S. ROTT: LLOYD

SCHAAL 1:100.

N.V. KON. MY. „DE SCHELDE" VLISSINGEN 16 1 36 TEEKENKAMER KOOPVAARDY.

004257-004262-0056

~~W.S 517~~

147

KON MAATS "DE SCHELDE" 203

505

PLANS TRANSFERRED
TO SISTER VESSEL

Braslagi.

Weltevreden


Weltevreden

MIDSHIP SECTION.

37

RETAIN

004257- 004262- 0061



DOUBLE BOTTOM.	FOR ½L.	AT ENDS.	IN ENGINE ROOM	
CENTRE GIRDER.	1245 x 15.	12½.	1800 x 16.	
MARGIN PLATE.	1105 x 14½.	14½.	14½.	
FLOORS (SOLID)	11½.	11½	14½.	UNDER CARGO OILTANKS 13½ M/M. (OWN. REQ.)
MIDDLE LINESTRAKE.	1450 x 14½.	12.		
INNER BOTTOM PLATING.	12½.	11.	28. 20 AND 16.	
BRACKET PLATES.	12½.	12½.	12½.	
SIDE GIRDERS.	10½.	10½.	14 AND 16½.	UNDER CARGO OILTANKS 12½ M/M. (OWN. REQ.)

GEN BOX No 147 (31)

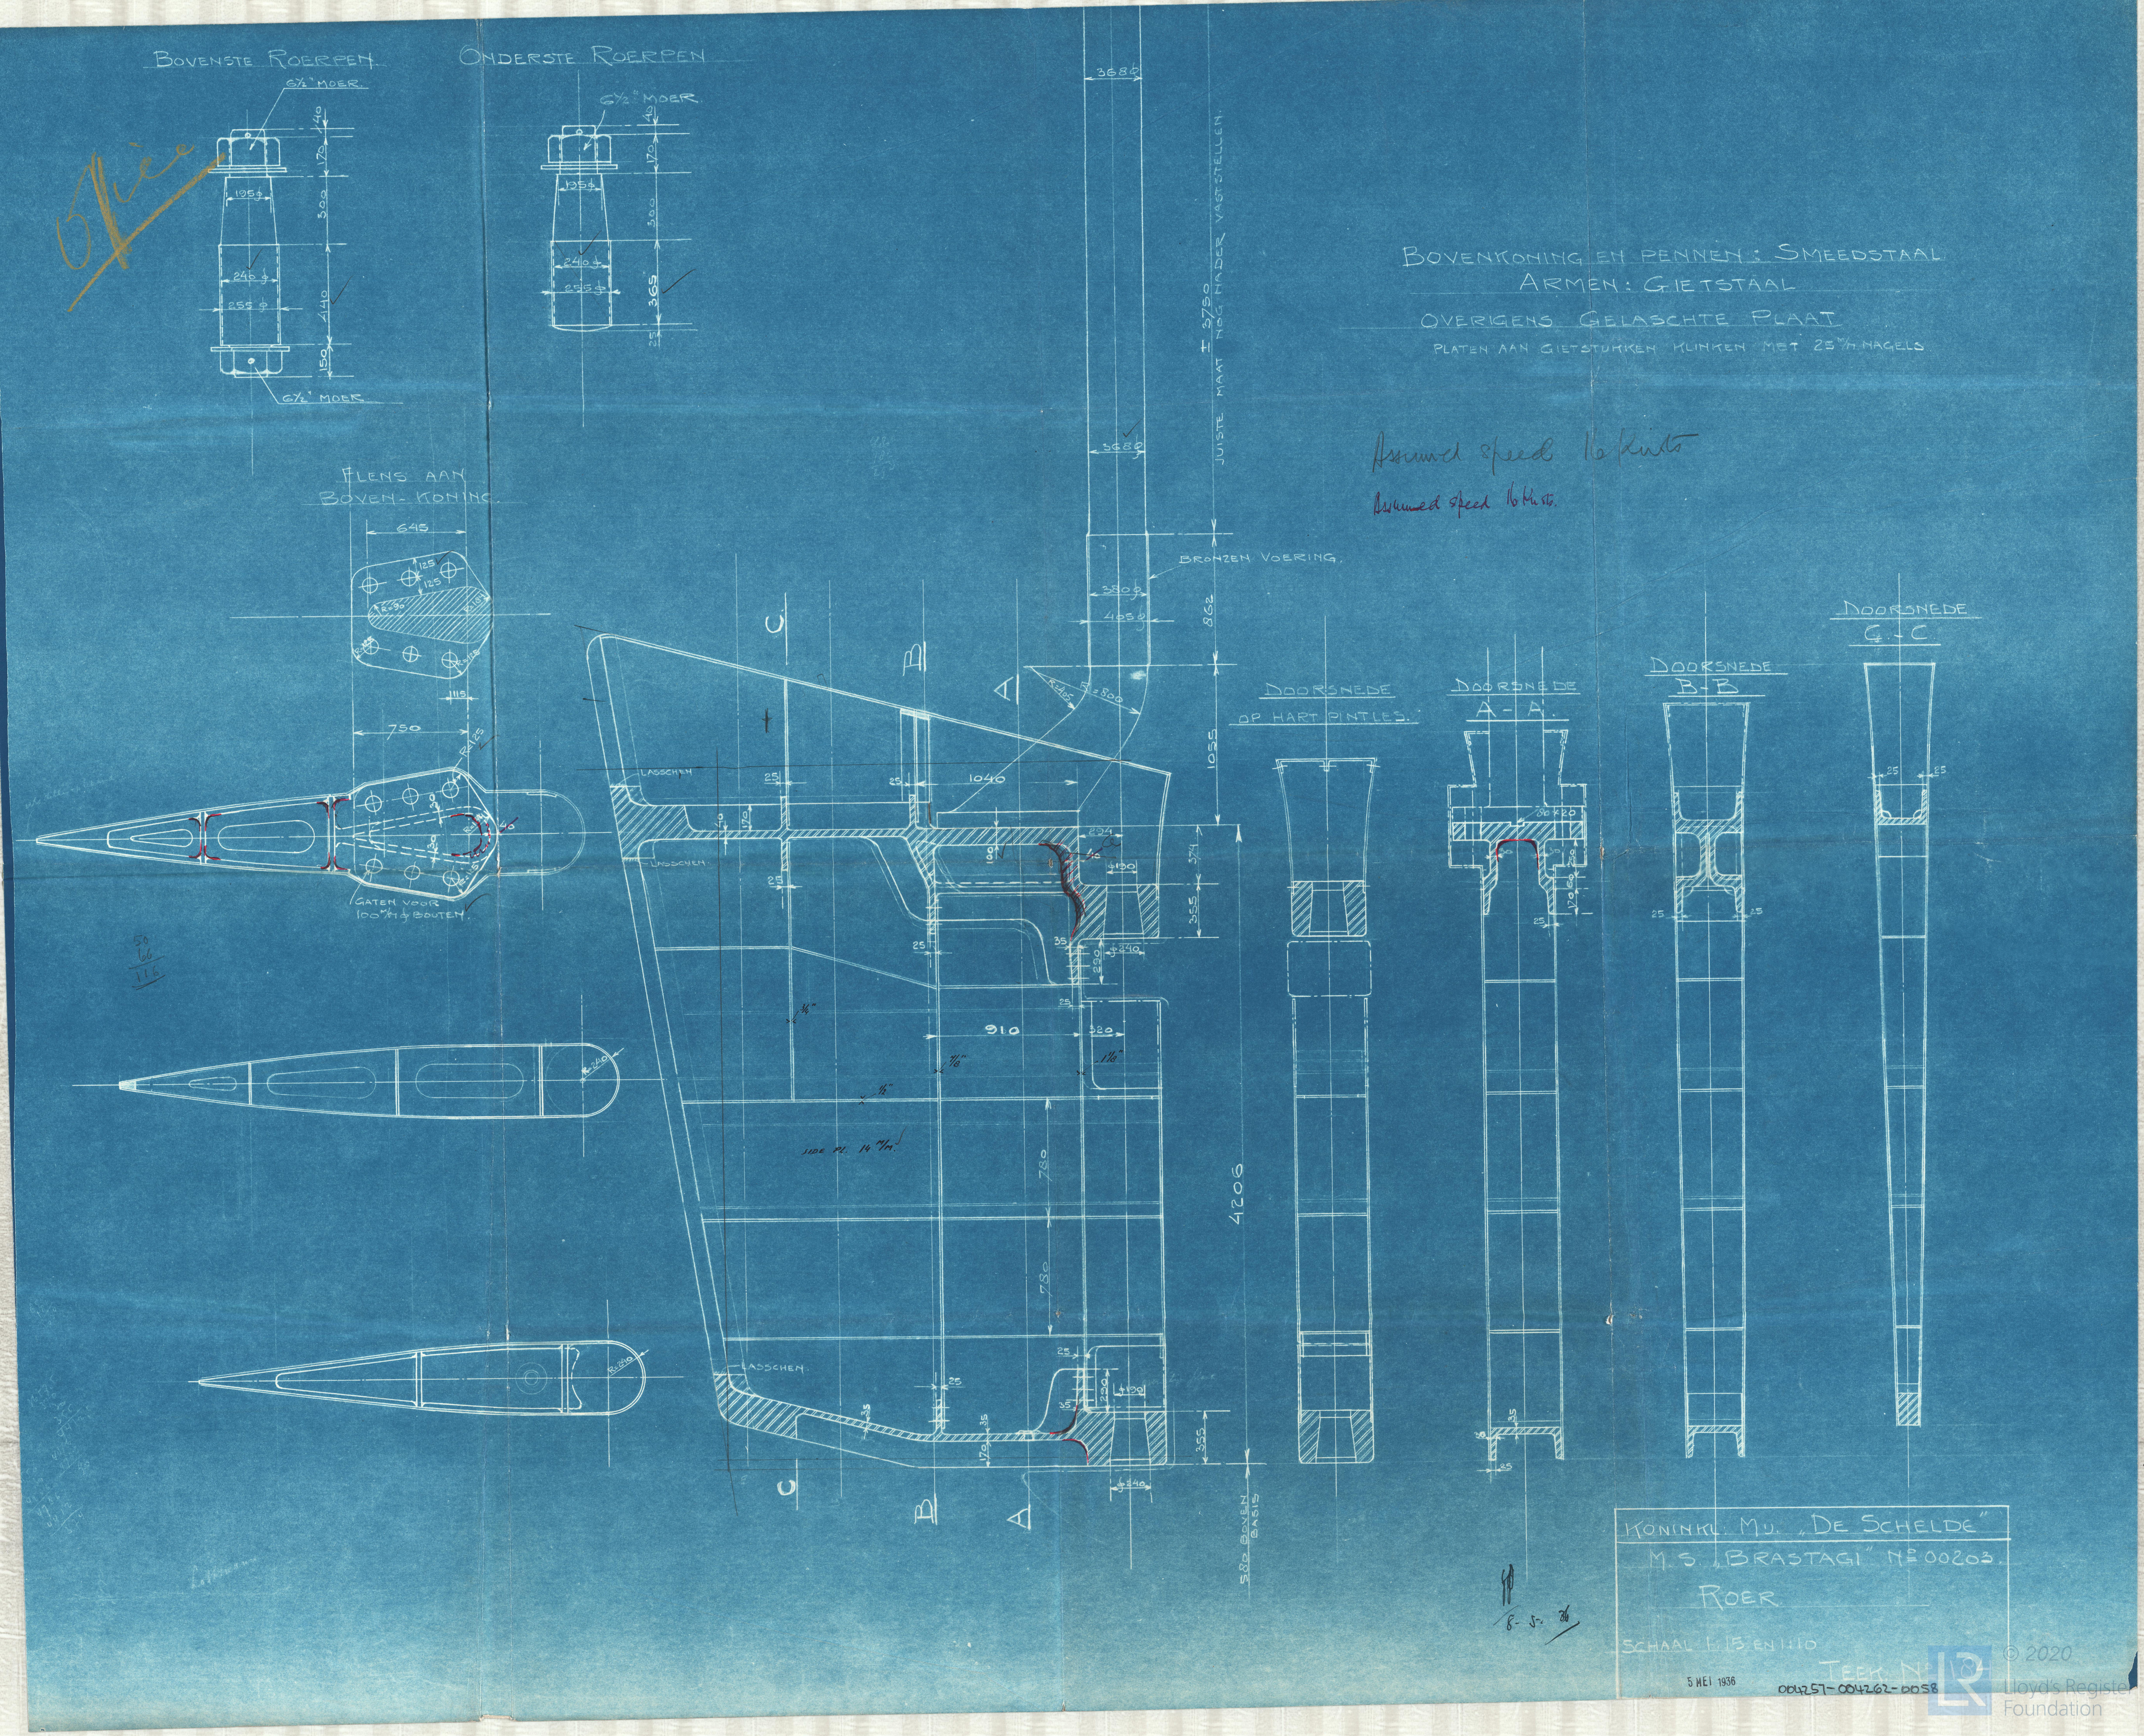
KON MAATS. "DE SCHELDE"

203.

RUDDER

"Braslägi Rot 255914

004257-004262-0058


BOVENSTE ROERPEN
ONDERSTE ROERPEN
6½" MOER
BOVENKONING EN PENNEN: SMEEDSTAAL
ARMEN: GIETSTAAL
OVERIGENS GELASCHTE PLAAT
PLATEN AAN GIETSTUKKEN KLINKEN MET 25 m/m NAGELS
Assumed speed 16 knots
FLENS AAN BOVEN-KONING
GATEN VOOR 100 m/m ⌀ BOUTEN
JUISTE MAAT NOG NADER VASTSTELLEN
BRONZEN VOERING
LASSCHEN
DOORSNEDE OP HART PINTLES
DOORSNEDE A-A
DOORSNEDE B-B
DOORSNEDE C-C
580 BOVEN BASIS
KONINKL. MIJ. „DE SCHELDE"
M.S. „BRASTAGI" No. 00203.
ROER
SCHAAL 1:15 EN 1:10
TEEK. No. 184
5 MEI 1936
004257-004262-0058